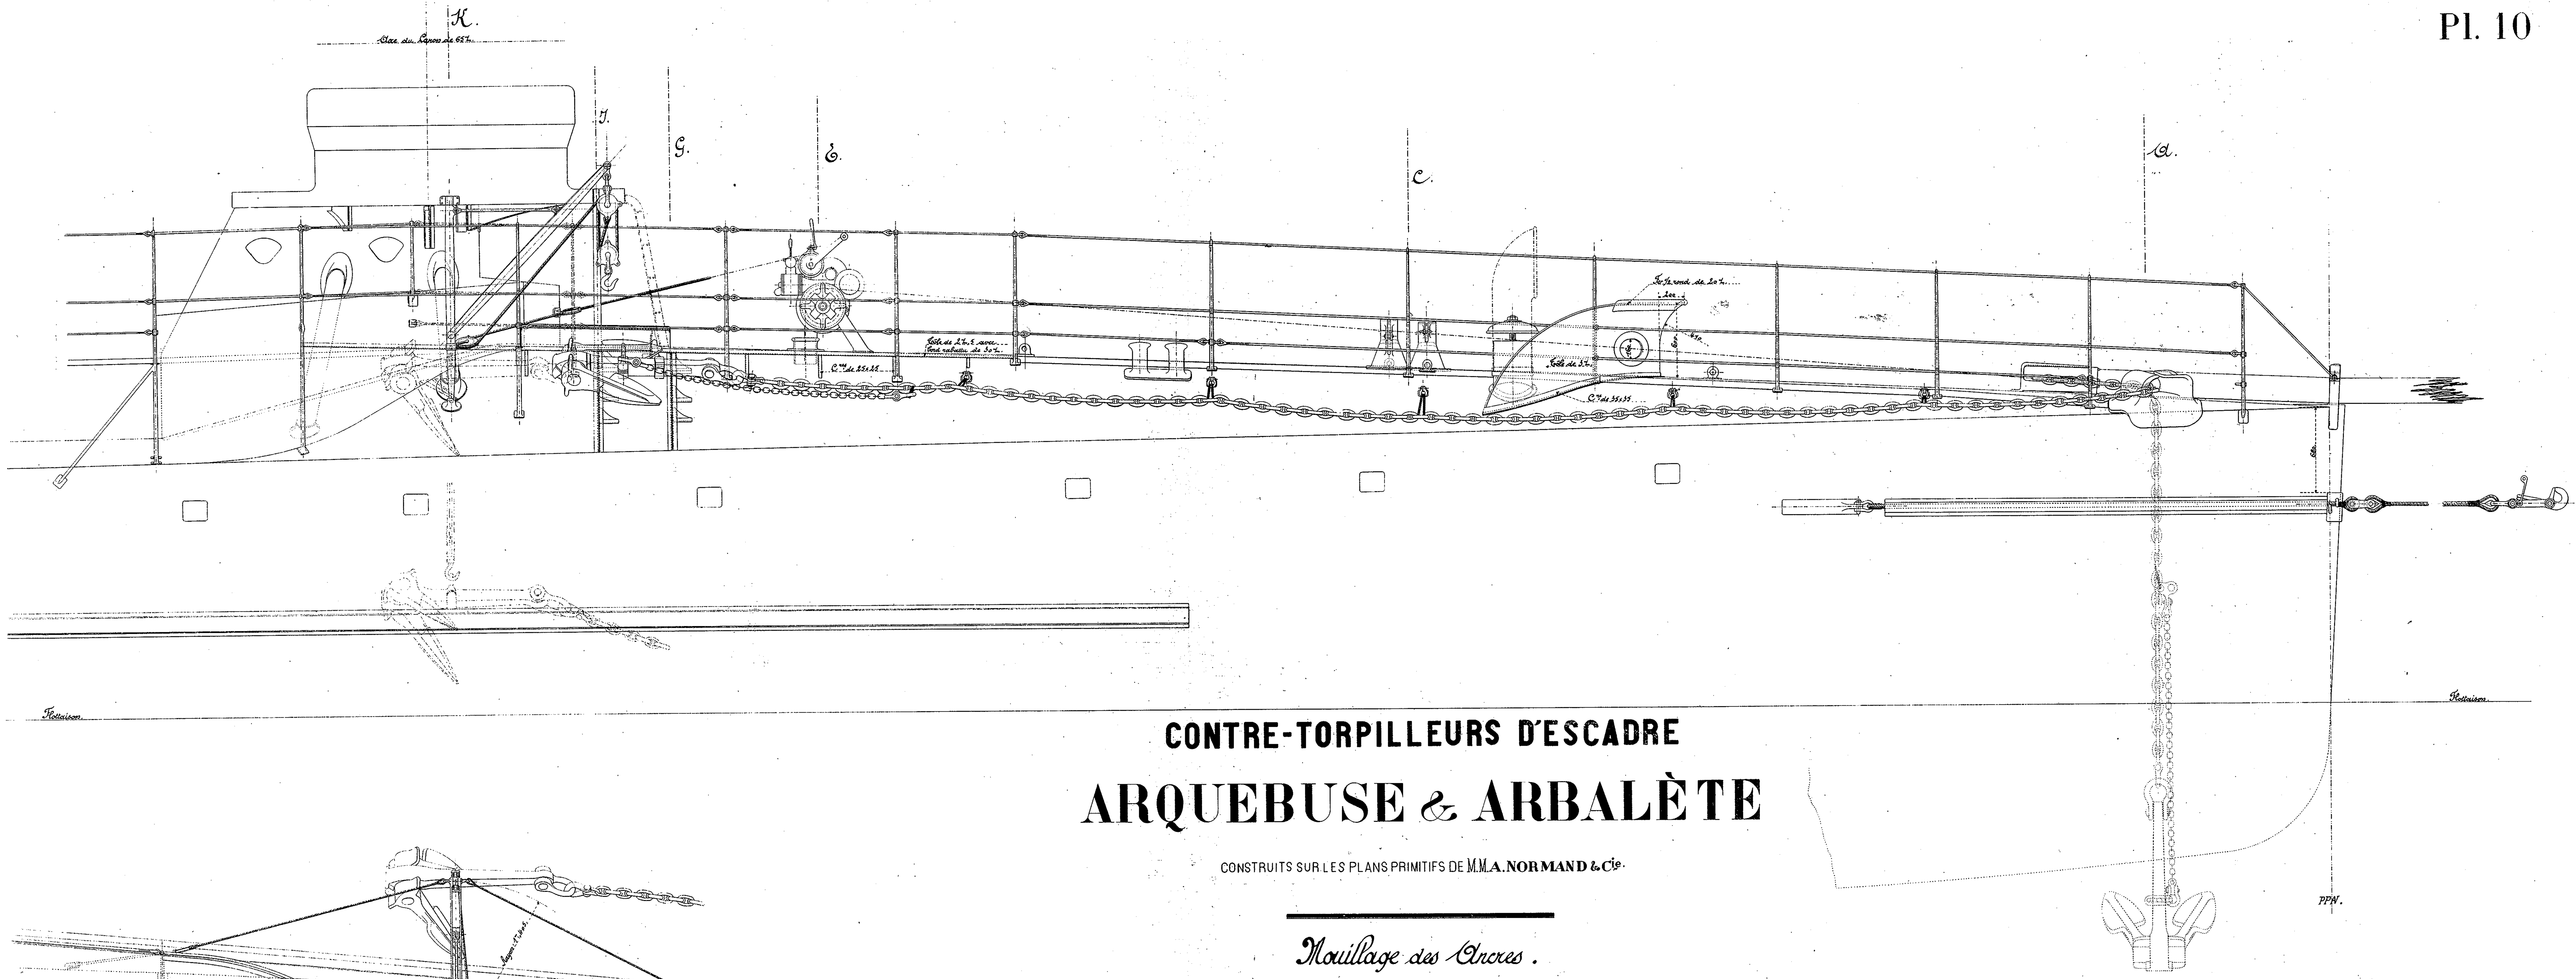

CONTRE-TORPILLEURS D'ESCADRE

ARQUEBUSE & ARBALÈTE

CONSTRUITS SUR LES PLANS PRIMITIFS DE M.M. A. NORMAND & Cie.

Mouillage des Ancres.

Élévation et Vue en plan - 2 Feuilles - 1ère Feuille.

Échelle au 1/20ème

Certifié conforme à l'exécution ;

Havre ; le 23 Mars 1903.

L'Ingénieur en Chef de la Marine,

Signé : Bailly

Havre ; le 20 Mars 1903.
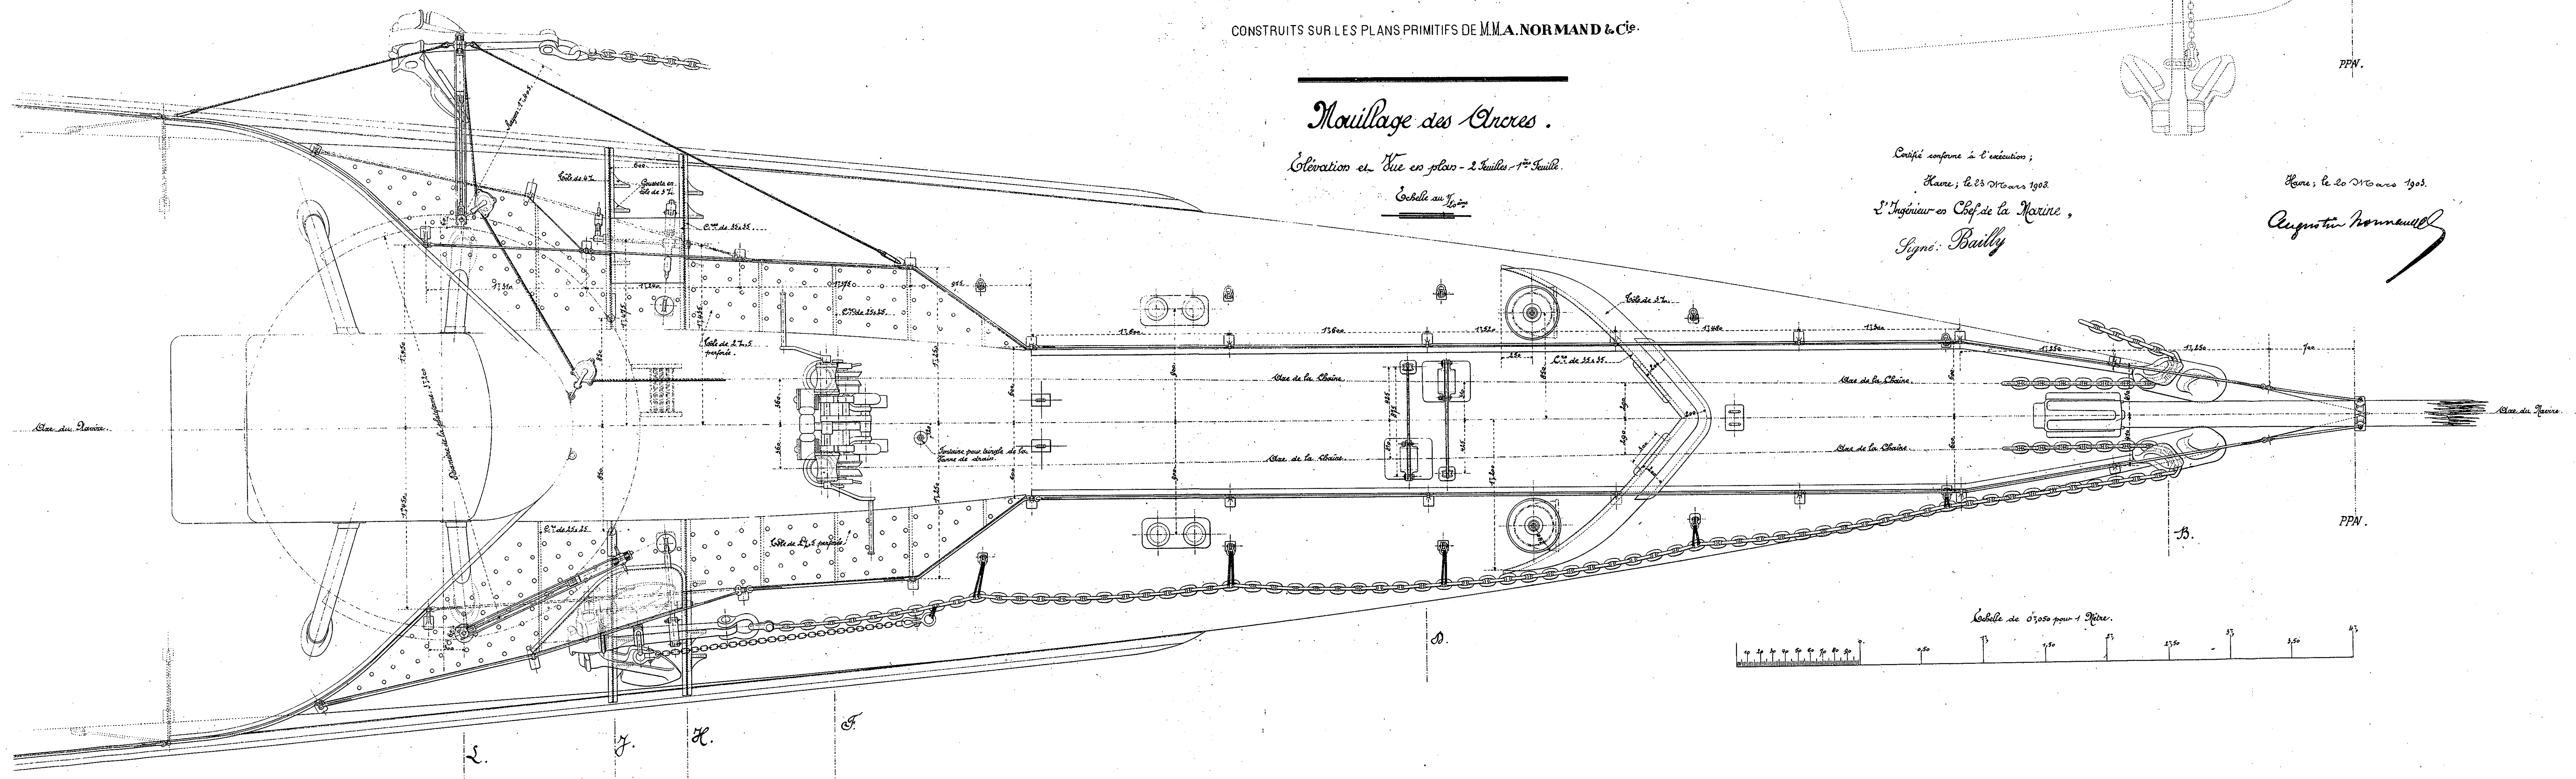
Augustin Normand